

FÖRKLARINGAR

ALLA MÅTT I mm DÅR ANNAT EJ ANGES.

DENNA RITNING ÄR EN ÖVERSIKTSPLAN FÖR ATT
VISA RUMSFUNKTIONER OCH TÄNKT MÖBLERING.

FÖRESKRIFTER

ALLA MÅTT KONTROLLERAS PÅ PLATS INNAN
BESTÄLLNING, TILLVERKNING OCH MONTERING.



HÄNVISNINGAR

FÖR RIVNINGSRITNING SE A40-1-601-R


FÖR MÅTTSÄTTNING, FONDVÄGG I ENTRÉ/FOAJE,
VÄGGTYPER OCH DETALJRITNING KAROSSERIPANEL,
SE A40-1-601-P

FÖR UPPSTÄLLNING PENTRY SE A46-4-001


TYPRUMSBESKRIVNING

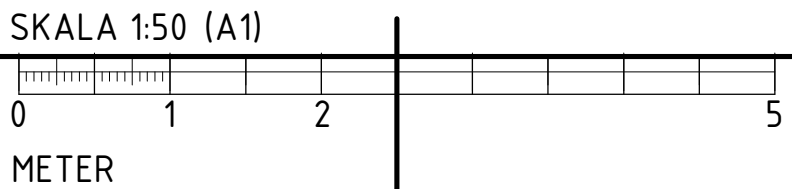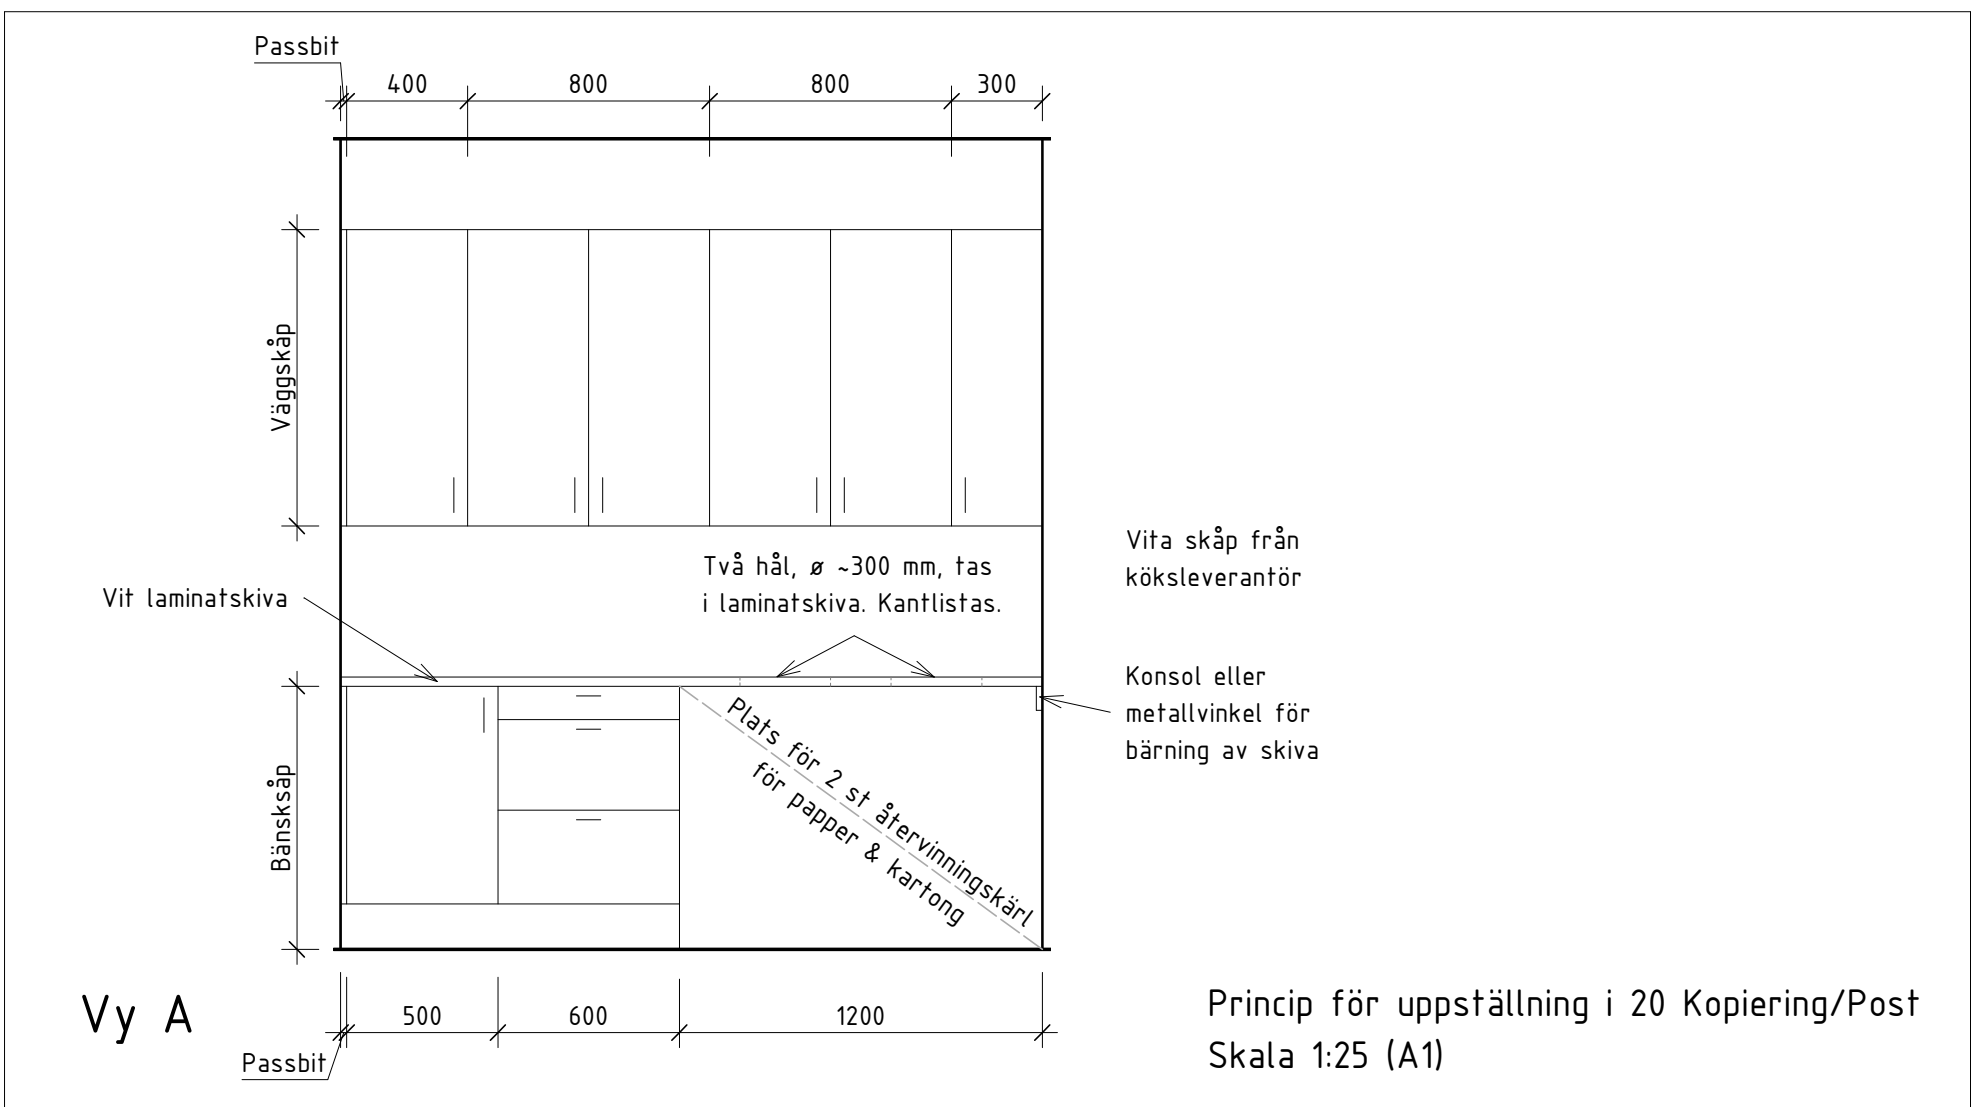


BET	ANDRINGEN AVSER	DATUM	SIGN
RELATIONSHANDLING			
BYGGPARTNER ALVIK			
Kv Alvik 1:18			
X	A Lindberg Stenberg Arkitekter AB	tel. 08-406 87 00	
E	Attel Elektrokonsult AB	tel. 08-511 044 32	
I	Dell Design	tel. 08-545452 50	
UPPDRAG NR		RETNAD/KONSTR. AV	HANDLAGGARE
DATUM		ANSVARIG	
2020-02-21			
LOKALANPASSNING pl 6			
Möbleringsprincip samt uppställning			
Kopiering/Post			
SKALA	NUMMER	BET	
A1 1:50	A40-1-601-M		
A3 1:100			

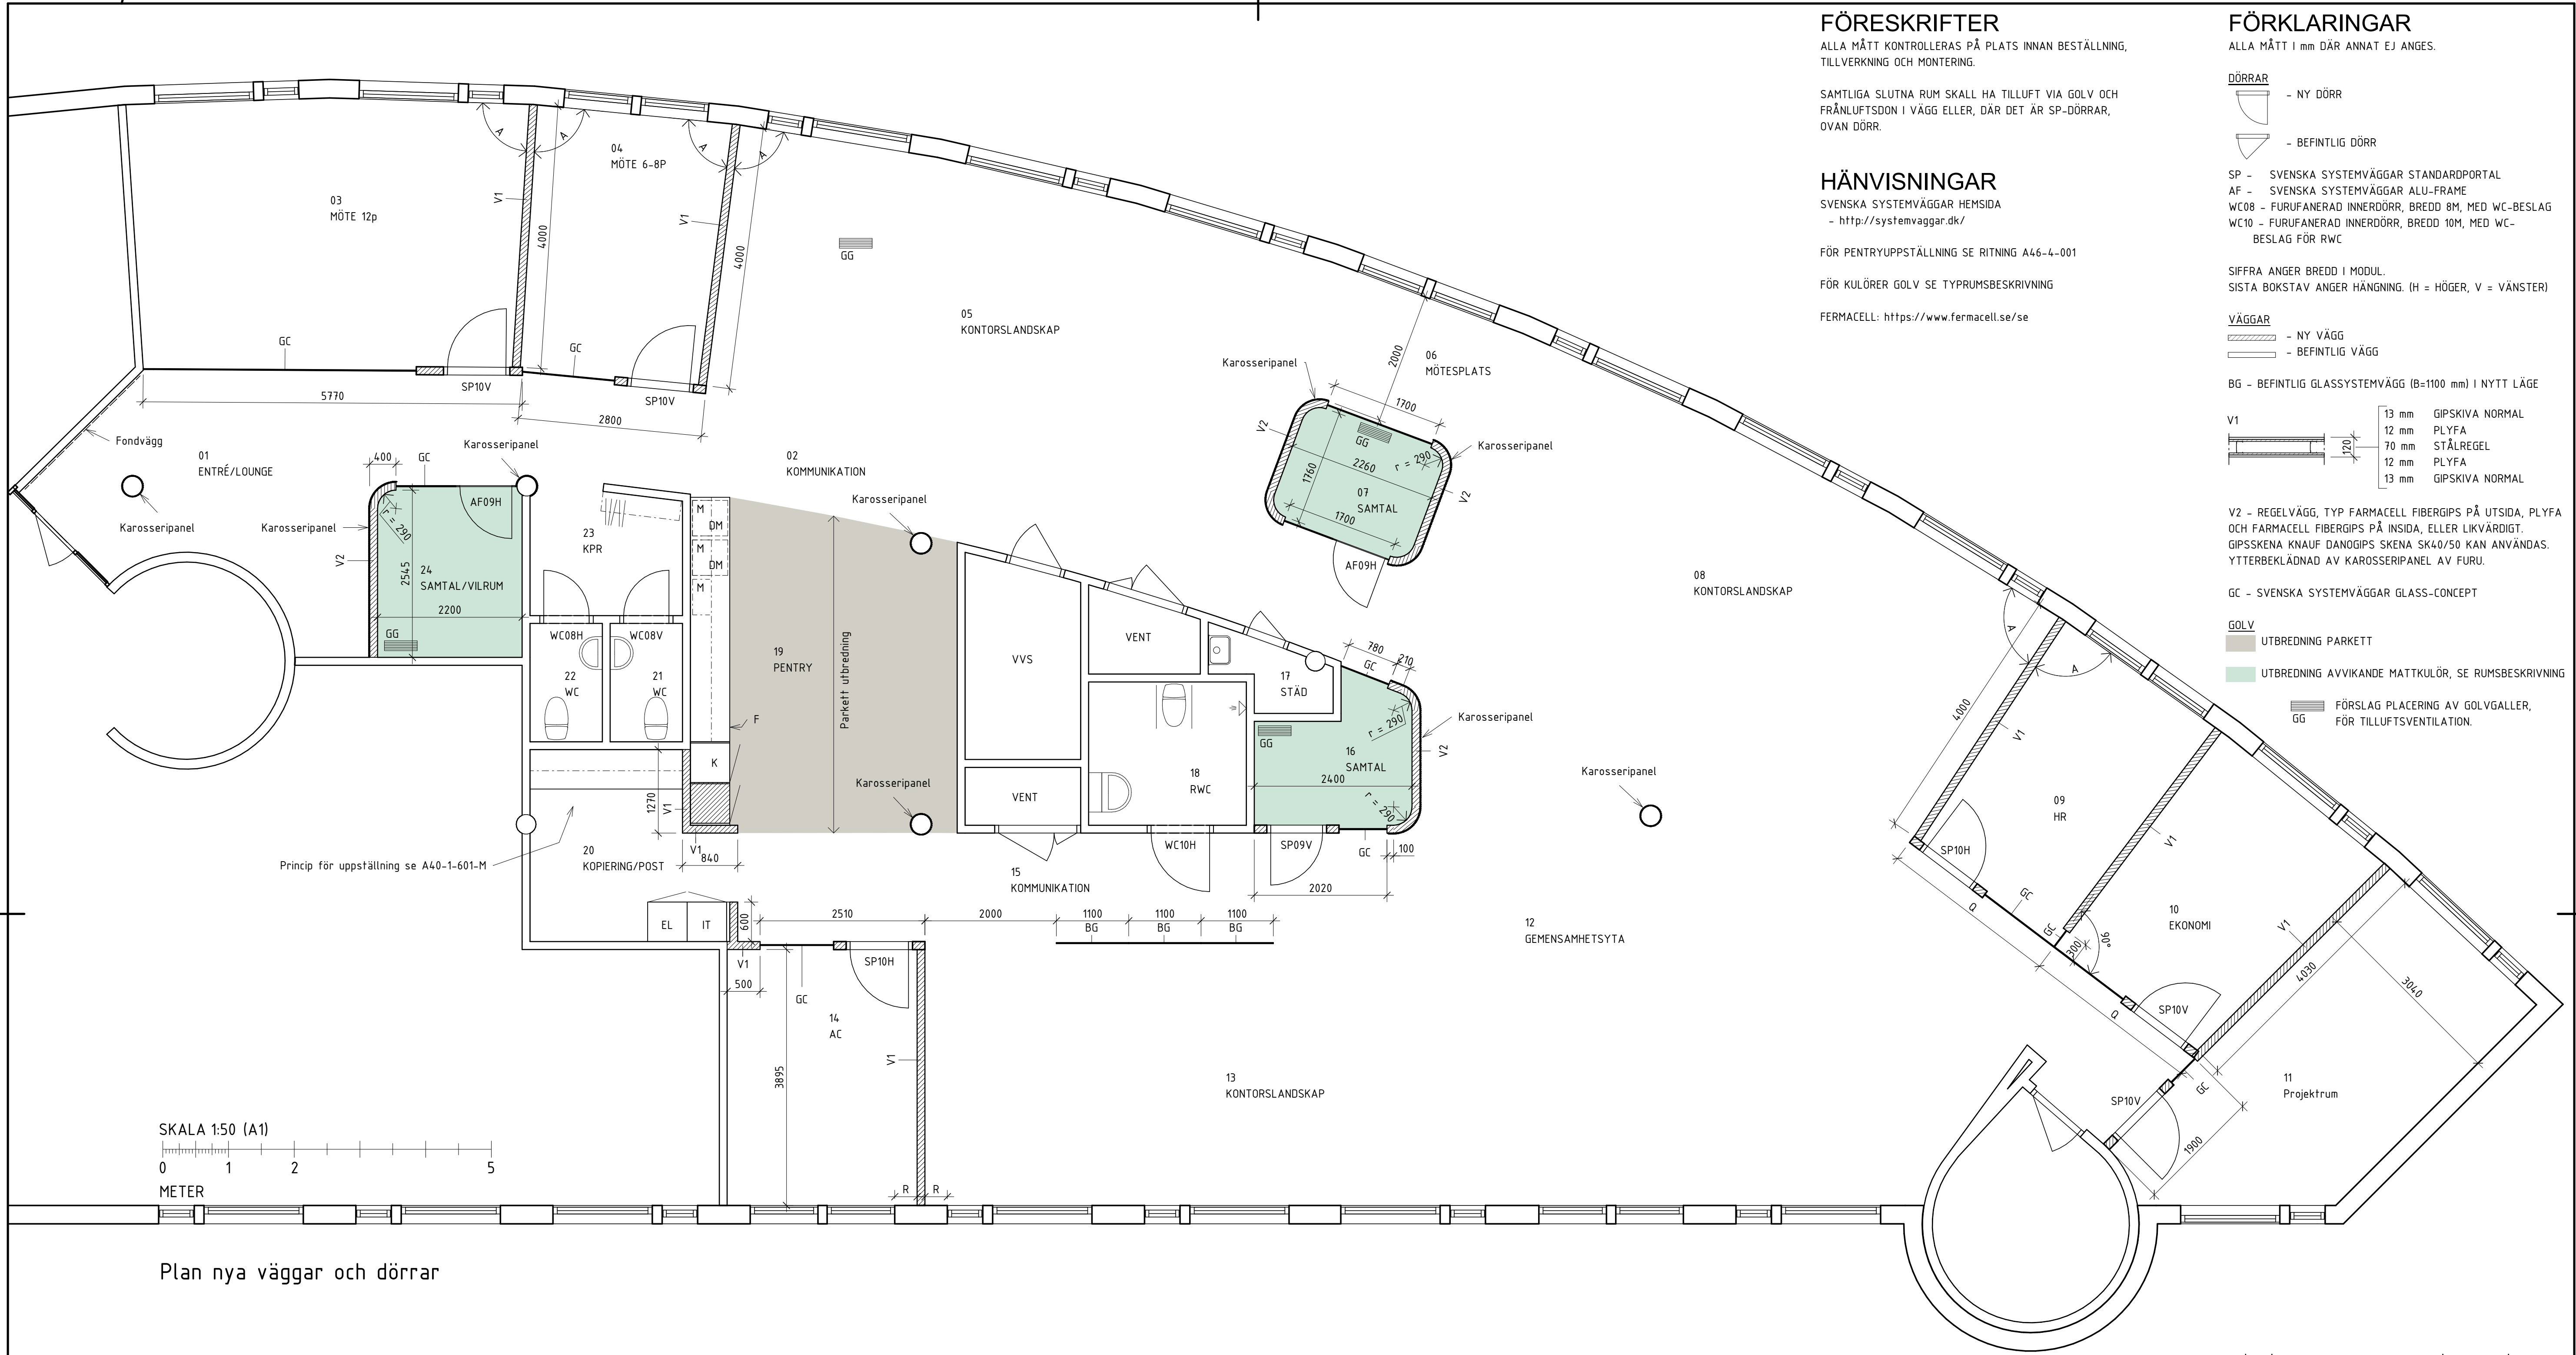


Plan nya väggar och dörrar

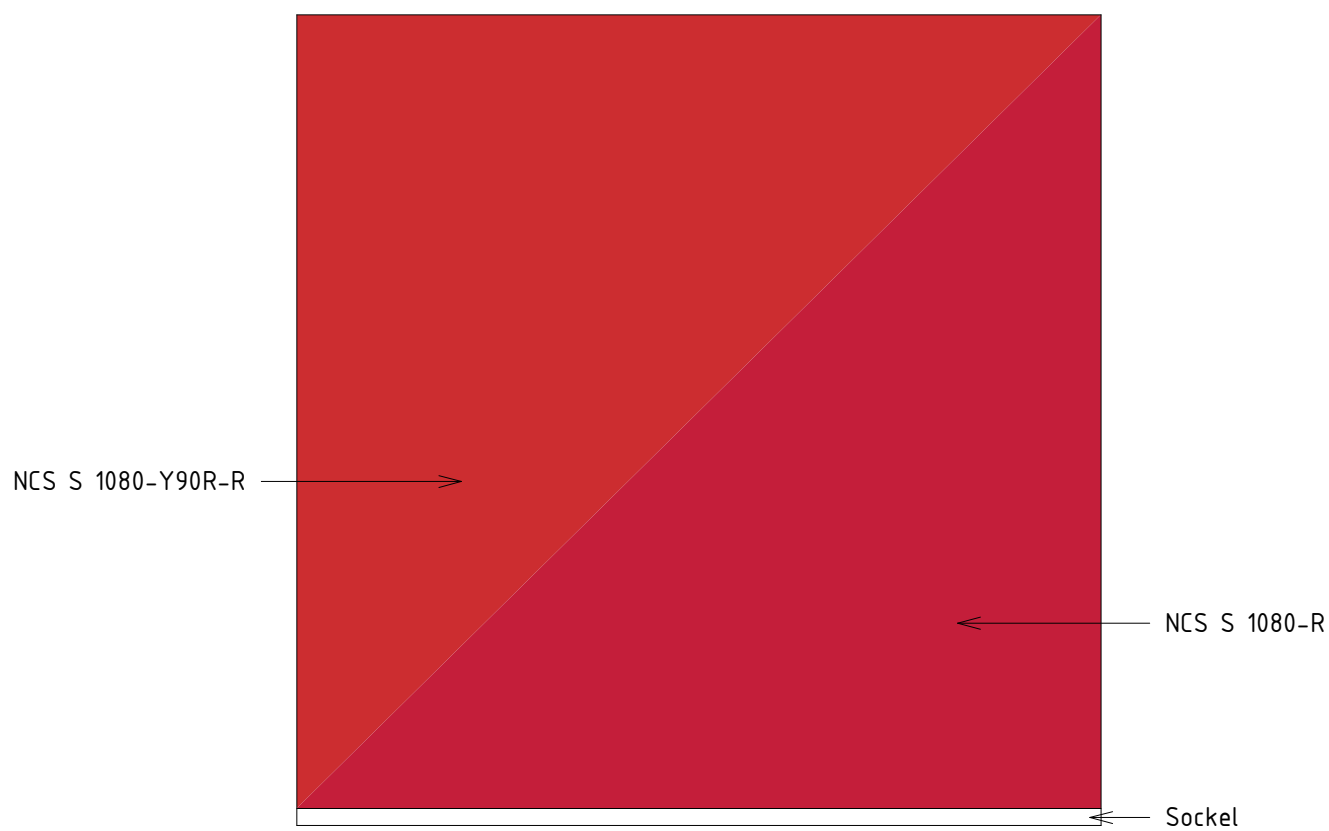

Elevation fondvägg i 01 Entré/Lounge
Kvadrat målad i två röda toner.
Skala 1:25 (A1)

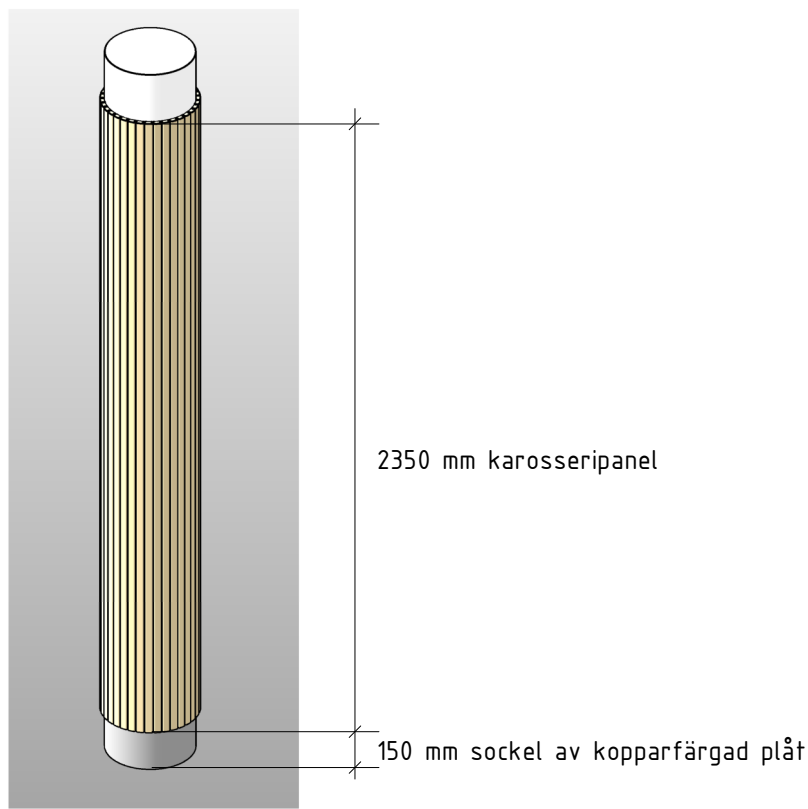

Princip karosseripanel på pelare,
samma princip gäller för väggar
med karosseripanel

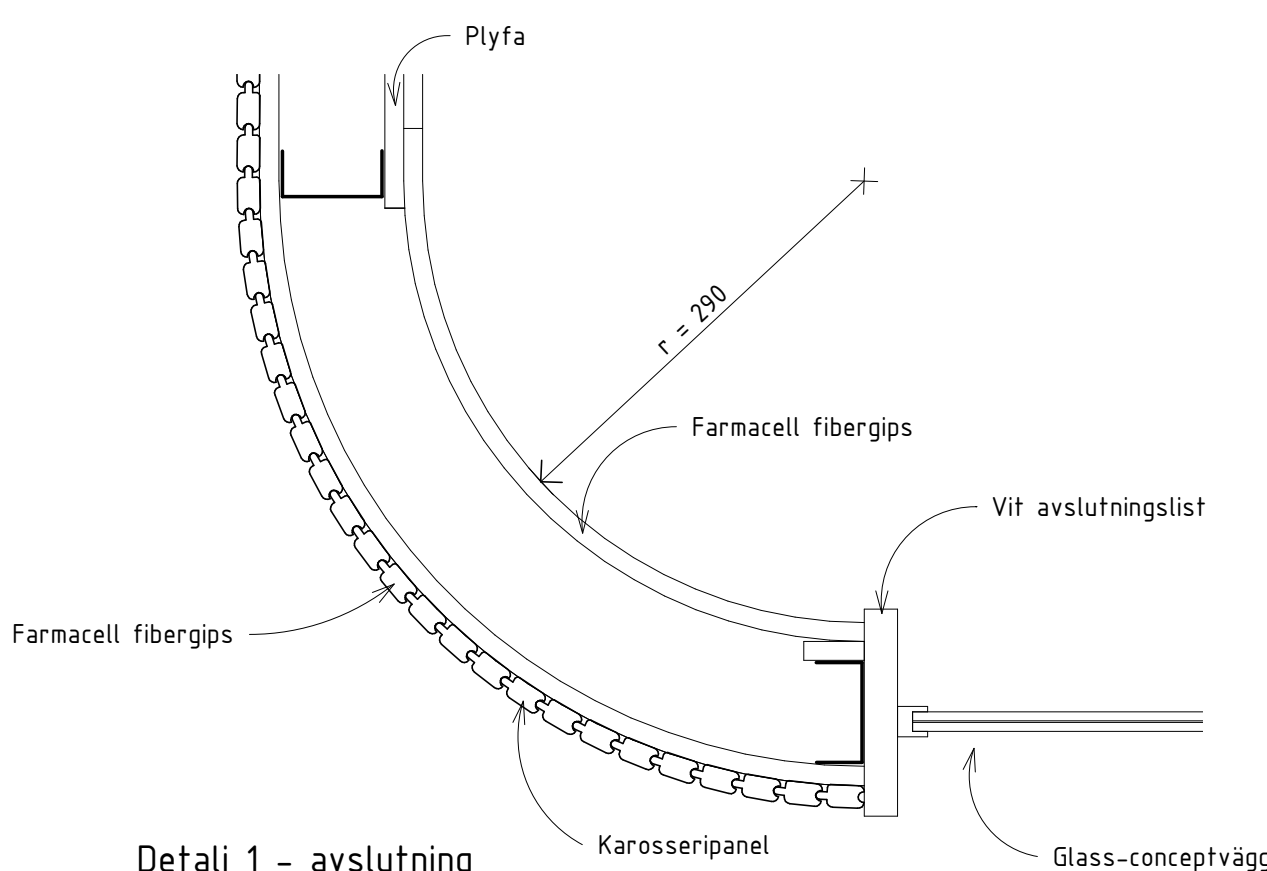

Detalj 1 - avslutning
karosseripanel
Skala 1:5 (A1)



Exempel karosseripanel av furu,
Listspecialisten, 15x32 mm

FÖRESKRIFTER

ALLA MÅTT KONTROLLERAS PÅ PLATS INNAN BESTÄLLNING,
TILLVERKNING OCH MONTERING.

SAMTLIGA SLUTNA RUM SKALL HA TILLUFT VIA GOLV OCH
FRÅNLUFTSDON I VÄGG ELLER, DÄR DET ÄR SP-DÖRRAR,
OVAN DÖRR.

HÄNVISNINGAR

SVENSKA SYSTEMVÄGGAR HEMSIDA
- <http://systemvaggar.dk/>

FÖR PENTRYUPPSTÄLLNING SE RITNING A46-4-001

FÖR KULÖRER GOLV SE TYPRUMSBESKRIVNING

FERMACELL: <https://www.fermacell.se/se>

FÖRKLARINGAR

ALLA MÅTT I mm DÄR ANNAT EJ ANGES.

DÖRRAR

- NY DÖRR

- BEFINTLIG DÖRR

SP - SVENSKA SYSTEMVÄGGAR STANDARDPORTAL

AF - SVENSKA SYSTEMVÄGGAR ALU-FRAME

WC08 - FURUFANERAD INNERDÖRR, BREDD 8M, MED WC-BESLAG

WC10 - FURUFANERAD INNERDÖRR, BREDD 10M, MED WC-
BESLAG FÖR RWC

SIFFRAN ANGER BREDD I MODUL.

SISTA BOKSTAV ANGER HÄNGNING. (H = HÖGER, V = VÄNSTER)

VÄGGAR

- NY VÄGG

- BEFINTLIG VÄGG

BG - BEFINTLIG GLASSYSTEMVÄGG (B=1100 mm) I NYTT LÄGE

V1	13 mm	GIPSKIVA NORMAL
	12 mm	PLYFA
	70 mm	STÅLREGEL
	12 mm	PLYFA
	13 mm	GIPSKIVA NORMAL

V2 - REGELVÄGG, TYP FARMACELL FIBERGIPS PÅ UTSIDA, PLYFA
OCH FARMACELL FIBERGIPS PÅ INSIDA, ELLER LIKVÄRDIGT.
GIPSSKENA KNAUF DANOGIPS SKENA SK40/50 KAN ANVÄNDAS.
YTTERBEKLÄDNAD AV KAROSSERIPANEL AV FURU.

GC - SVENSKA SYSTEMVÄGGAR GLASS-CONCEPT

GOLV

UTBREDNING PARKETT

UTBREDNING AVVIKANDE MATTKULÖR, SE RUMSBESKRIVNING

FÖRSLAG PLACERING AV GOLVGALLER,
FÖR TILLUFTSVENTILATION.

BET ANDRINGEN AVSER DATUM SIGN

RELATIONSHANDLING

BYGGPARTNER ALVIK

Kv Alvik 1:18



A	Lindberg Stenberg Arkitekter AB	tel. 08-406 87 00
E	Alltel Elektrokonsult AB	tel. 08-511 044 32
I	Dell Design	tel. 08-545452 50

UPPDRAG NR RETAD/KONSTR. AV HANDELAGGARE

DATUM 2020-02-21

LOKALANPASSNING pl 6
Plan nya väggar och dörrar

SKALA A1 1:50 A3 1:100 NUMMER A40-1-601-P BET

FÖRKLARINGAR

Alla mått i mm där inte annat anges.

- DM Diskmaskin
- F Frysskåp
- HS Högskåp med hyllor
- M Microvågsugn i väggskåp
- K Kylskåp
- Km plats för Kaffemaskin, typ de Jong NIO
- Tk plats för Tappkran med bubbelvatten

FÖRESKRIFTER

Mått kontrolleras på plats innan beställning och montering. Köksuppsättning här skall ses som vägledande. Det är schematiskt uppritat, utseende och proportioner varierar enl. tillverkarens standard.

Vitt kök av god kvalitet enligt leverantörens standard. Typ Marbodal Aspö vit 05, Svänengodkänt. Släta luckor med raka bygelhandtag i kopparkulör. Samtliga luckor, skåp och lådor skall vara mjukstängande. Inbyggadskmaskiner samt inbyggd kyl (hög) och inbyggd frys i bänkskåp, under arbetsbänk. Microvågsugnar med vita luckor. Vit arbetsbänk, typ Corestone 30 mm Polarvit, med underlimmad rostfri dubbeltho, bredd 600 mm. Diskbänksblandare typ kopparfärgad Tapwell Evo180. Stänkskydd av vitt matt kakel 300x100 mm satt i liggande förskjutet förband, med vit smuts- och vattenavvisande fog. Kakel typ Plaqueta vit matt art.nr 230010 Kakelspecialisten.

Under centrum av varje väggskåp placeras ledskena, enligt E.

HÄNVISNINGAR

Köksstillverkarens hemsida: marbodal.se.


Vitvaror enligt beställaren i samråd med köksleverantör.

Tappkran för bubbelvatten samt Kaffemaskin med mjölkkyll från Kaffeknappen AB, kaffeknappen.se


Kakel: kakelspecialisten.se

Belysning och eluttag m m enl. E.

VS: anslutning, i bänkskiva, för kaffemaskin och tappkran för bubbelvatten, enligt V.

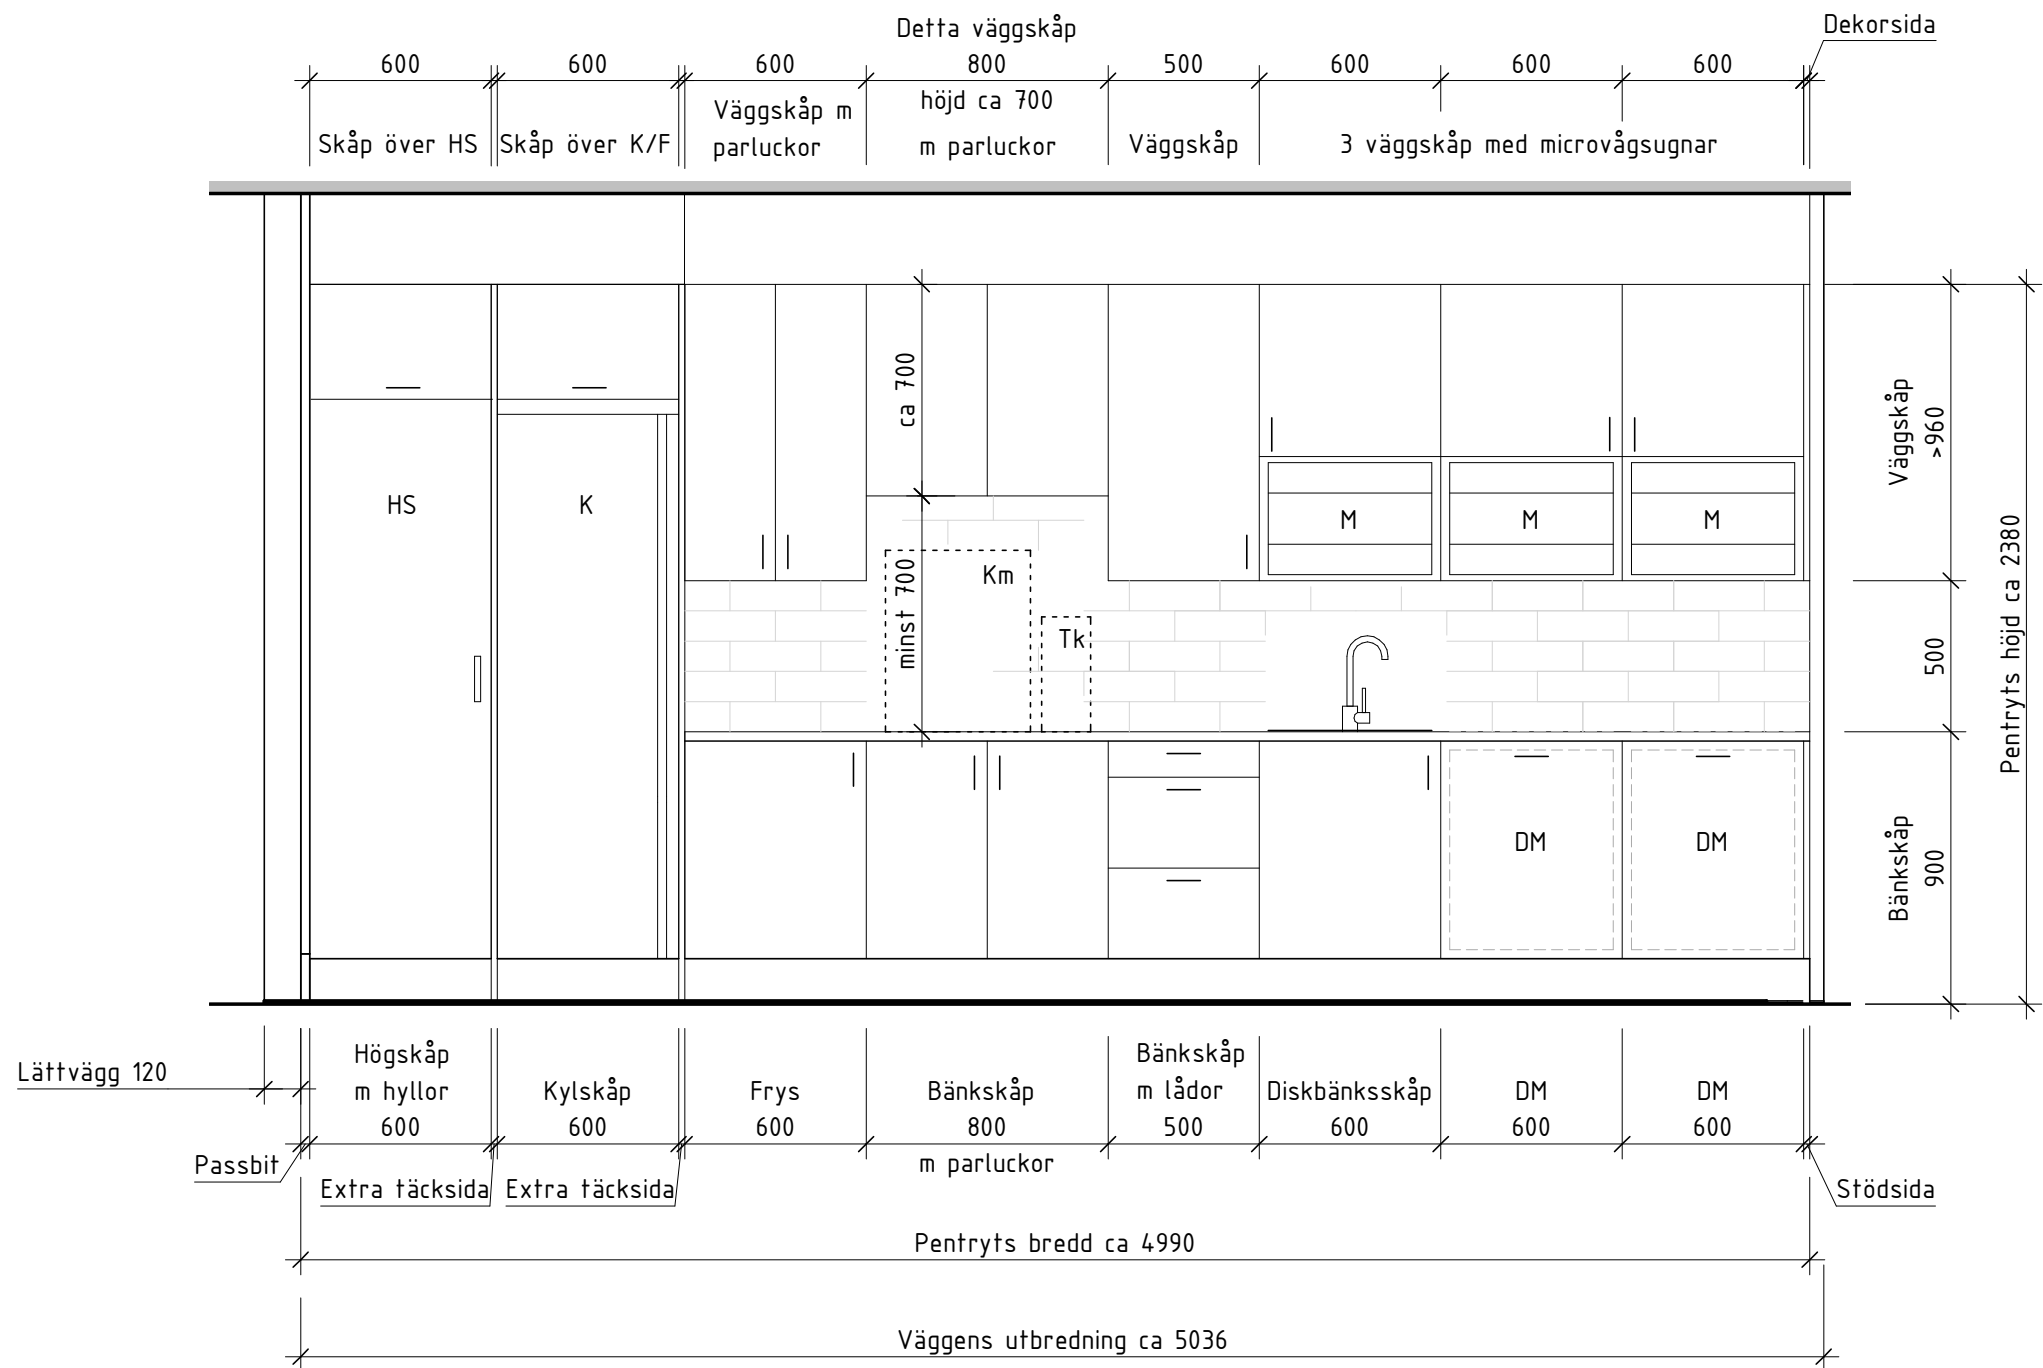

Elevation Pentry

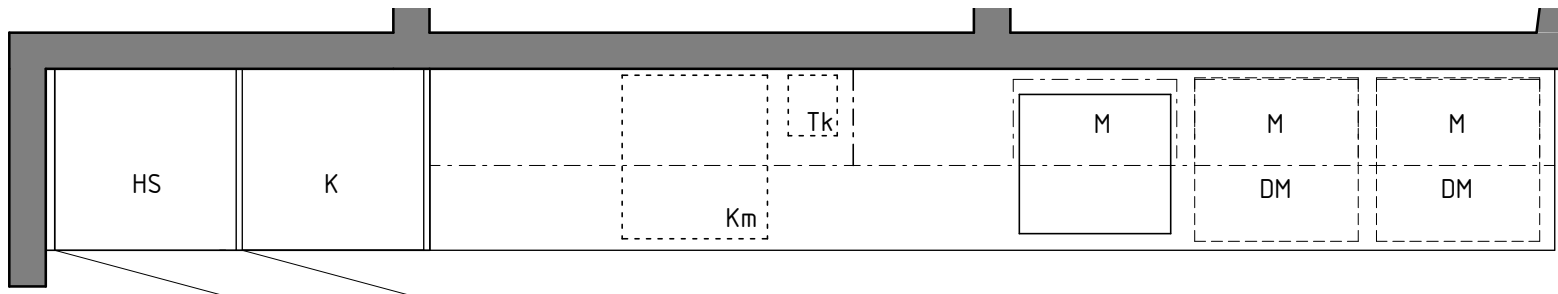

Elevation Pentry

Elevation Pentry

Plan Pentry



Köksblandare i koppar, typ Tapwell Evo180, art.nr 9418358




Handtag till skåp och lådor typ Solo koppar-look c/c 128 mm Marbodal – 3277830000



Stänkskydd av kakel, 100 x 300 mm, typ Plaqueta vit matt, art.nr 230010 från Kakelspecialisten.

SKALA

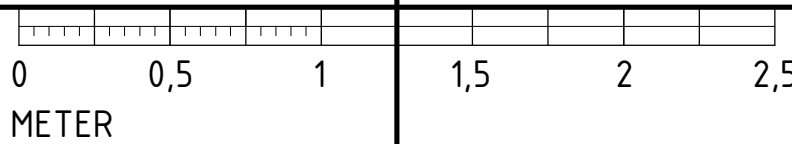

BET	ÄNDRINGEN AVSER	DATUM	SIGN
RELATIONSHANDLING			
BYGGPARTNER ALVIK			
Kv Alvik 1:18			
 			
☒	A Lindberg Stenberg Arkitekter AB	tel. 08-406 87 00	
☐	E Alltel Elektrokonsult AB	tel. 08-511 044 32	
☐	I Dell Design	tel. 08-545452 50	
☐			
☐			
UPPDRAG NR		RITAD/KONSTR. AV	HANDLÄGGARE
DATUM		ANSVARIG	
2020-02-21			
LOKALANPASSNING pl 6			
Pentry, plan och uppställning			
SKALA A1 1:25 A3 1:50	NUMMER A46-4-001		BET

FÖRKLARINGAR
ILLUSTRERANDE PERSPEKTIV FÖR ÖVERSIKT

FÖRESKRIFTER
OCH

HÄNVISNINGAR
SE RITNING A40-1-601-M



BET	ÄNDRINGEN AVSER	DATUM	SIGN
RELATIONSHANDLING			
BYGGPARTNER ALVIK			
Kv Alvik 1:18			
 LINDBERG STENBERG ARKITEKTER 			
☒	A Lindberg Stenberg Arkitekter AB	tel. 08-406 87 00	
☐	E Alltel Elektrokonsult AB	tel. 08-511 044 32	
☐	I Dell Design	tel. 08-545452 50	
UPPDRAG NR 41102		RETNAD/KONSTR. AV	HANDLÄGGARE
DATUM 2020-02-21		ANSVARIG	
LOKALANPASSNING pl 6 Översikt perspektiv			
SKALA A1 A3	NUMMER A49-0-601		BET